

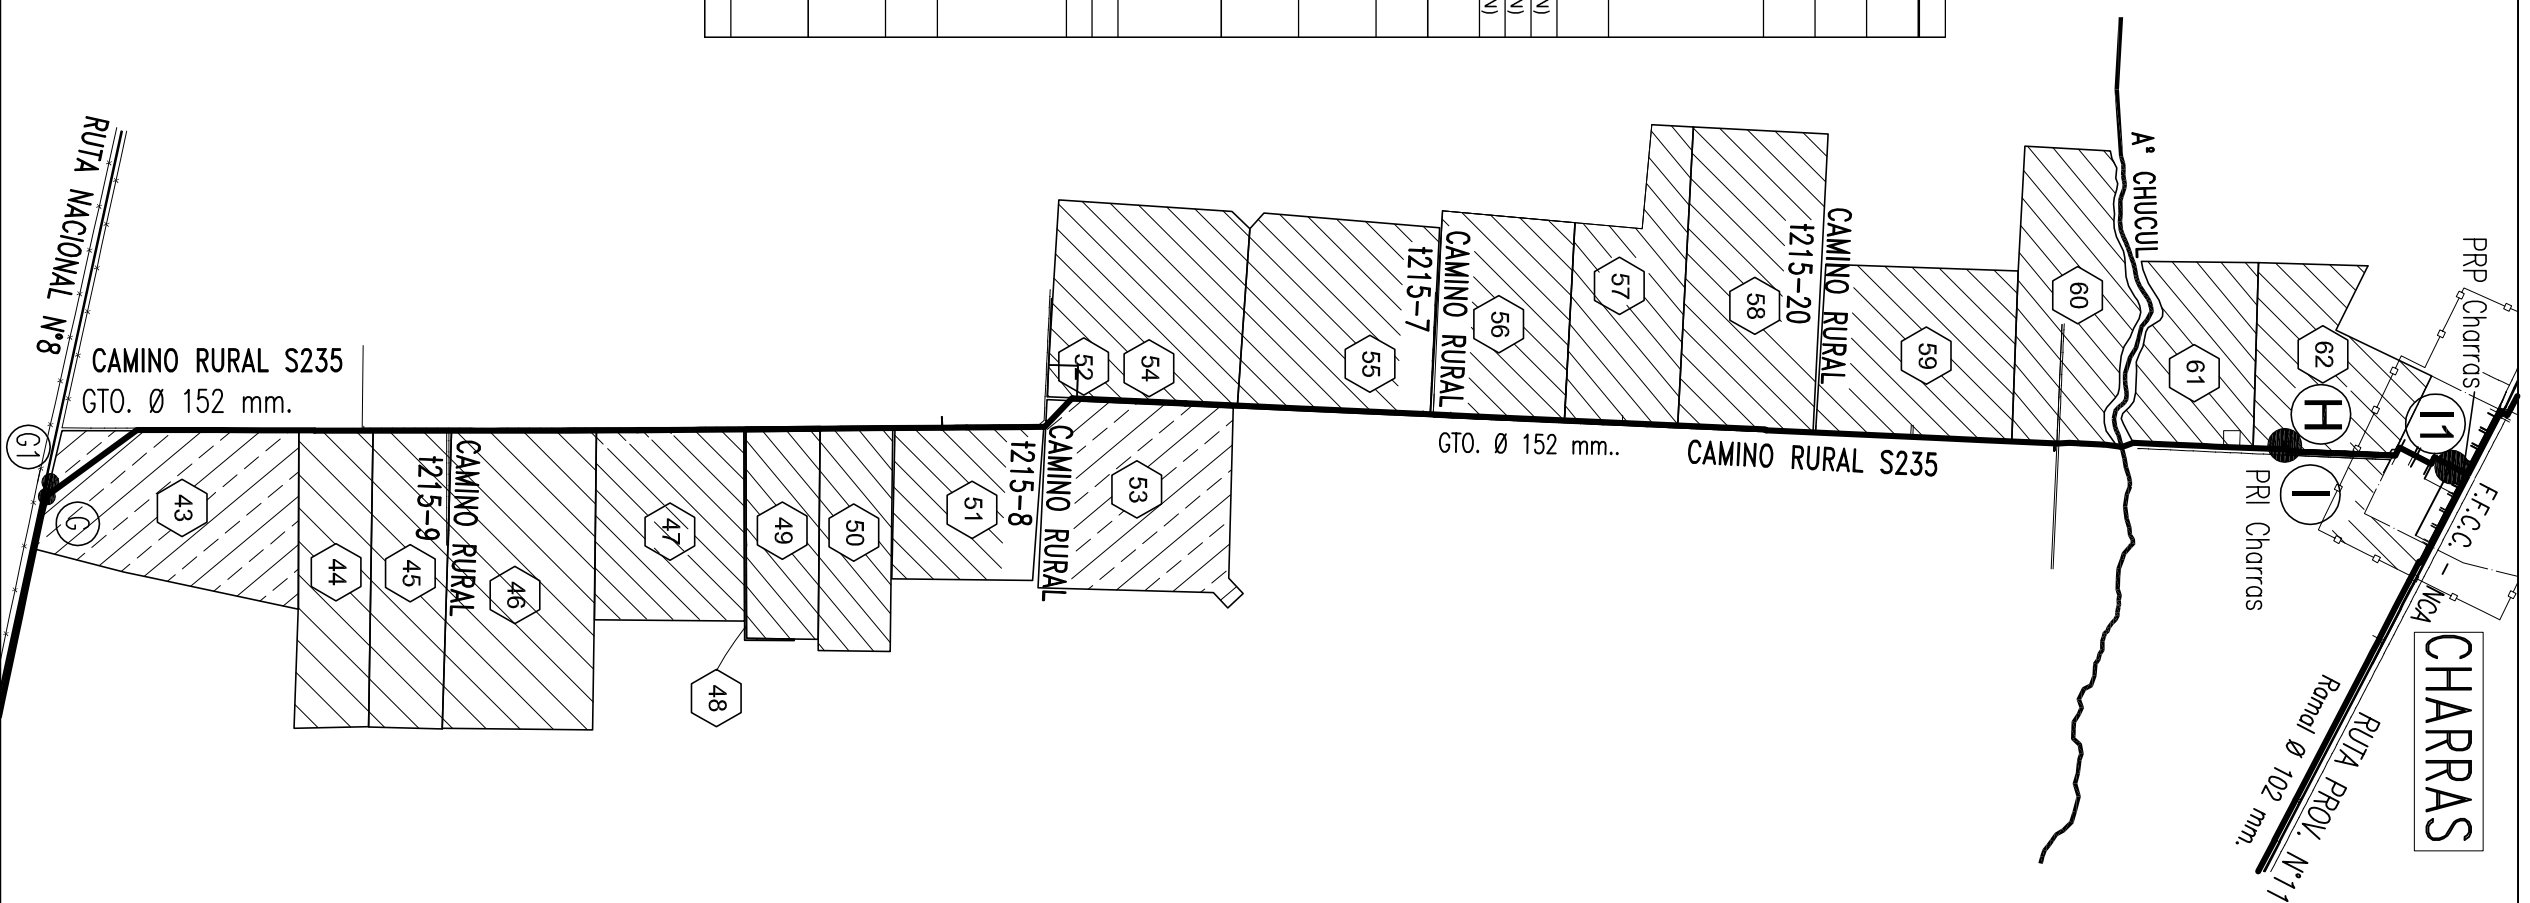


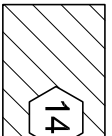



N°	NOMENCLATURA	DESG. OF.	MANTICUA	Nº DE CUENTA	TITULAR DE DOMINIO
43	1890003430208600	LT 343-2086	389596	Cta. Asoc.: 18-04-0291519/6	GERMONT EDUARDO DANIEL GERMONT ROBERTO ENRIQUE
44	1890003430208600	LT 5 B	442692	Cta. Asoc.: 18-04-1706413/1	RAMBALDI JAVIER LUIS RAMBALDI PABLO OSCAR
45	1890003430208700	LT 5 A	N°9241 - F°17719 - A°1971	Cta. Asoc.: 18-04-1706417/3	RAMBALDI PABLO OSCAR ANTONIO EUGENIO GARCIA MARISABEL CIFRA ALFONSO MARIO GARCIA OSCAR EDUARDO GARCIA LILIANA DEL VALLE PICCO DIEGO FERNANDO PICCO
46	1890003430208600	LT E 4	N°182 - F°7395 - A°2003	Cta. Asoc.: 18-04-4122423/9	ROVERA MIGUEL ANGEL
47	1890003430208600	LT E A	N°18665 - F°18895 - A°1975	Cta. Asoc.: 18-04-0291515/1	ROVERA ANDRES JUAN
48	1890003430208700	LT 3748-2787	101719	Cta. Asoc.: 18-04-2820207/0	VALENTINUZZI DE ABELIA MARIA (HOY SU SUCESION)
49	1890003430208600	LT 343-2786	101719	Cta. Asoc.: 18-04-2820207/2	VALENTINUZZI DE ABELIA MARIA (HOY SU SUCESION)
50	1890003430208600	LT 343-2986	101719	Cta. Asoc.: 18-04-2820206/4	VALENTINUZZI DE ABELIA MARIA (HOY SU SUCESION)
51	1890003430208600	LT A	545198	Cta. Asoc.: 18-04-0291515/5	MALACARNE JORGE RUBEN MALACARNE JORGE RUBEN
52	2405003430318300	LT 42 LETRA B PTE	351550	Cta. Asoc.: 24-05-0490773/3	PERETTI HUGO LUIS PASETTI GERARDO JOSE
53	2405003430328600	LOTE 43	1331303	Cta. Asoc.: 24-05-0115959/2	RAMBALDI JAVIER LUIS RAMBALDI SILVINA MARISEL HALLER OTTO HUGO
54	2405003430328300	LT E 42	602942	Cta. Asoc.: 24-05-0115841/1	GALLO ESCOBARRO JOSE GALLO GALO'S BEATRIZ GALLO HERVE JUAN
55	2405003430328300	LT 35 FRACC B	3583	Cta. Asoc.: 24-05-0115314/2	ANTONIA GENERA MORAN DE SANCHEZ LIDIA SANCHEZ
56	2405003430328200	FRACCION 2	1336121	Cta. Asoc.: 24-05-0973931/6	FRANCISCA SANCHEZ DE CHESTA ESTELA SANCHEZ DE ROSALES
57	2405003430328200	LTE 1	3982	Cta. Asoc.: 24-05-0973931/8	CENYARTI MIGUEL ANGEL CENYARTI MIGUEL ANGEL VERRI OMAR ANICETO VERRI MARCOS OSCAR VERRI RUBEN ELMO VERRI LUIS GINES
58	2405341300401800	341300-401800	976137	Cta. Asoc.: 24-05-4121452/7	VERRI CARLOS JOSE ALBERTO DOMINGO DEL CORRAL
59	2405003430328300	LT E 2 B FRACC MTE	4383	Cta. Asoc.: 24-05-0233552/5	HUIDA ETERA DEL CORRAL MANSERGO RAUL ANTONIO MANSERGO RICARDO BAUTISTA MANSERGO RUBEN ALBERTO
60	2405003430328300	LT A	4583	Cta. Asoc.: 24-05-1816903/4	PEDRO DEL CORRAL GUILLERMO ANTONIO PREMET JOSE LUIS PREMET
61	18930034302078200	LT 3 B RESTO SUP	N°2524 - F°77511 - A°1964	Cta. Asoc.: 18-03-1652644/9	PONZIO MIRTA IRMA
62	189334606401500	LT 349062-401501	495009	Cta. Asoc.: 18-03-4092719/9	

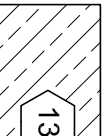

REFERENCIAS

-  TERRENOS AFECTADOS POR RESTRICCIÓN LATERAL
-  TERRENOS AFECTADOS POR SEVEDUMBRE DE PASO
-  LIMITE URBANO (PRETENDIDO)
-  LIMITE URBANO (PRETENDIDO)
-  RADIO URBANO (APROBADO)
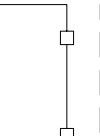
<p>EMPRESA:  ISOLUX INGENIERIA</p>		<p>Gerencia Técnica Operativa OBRAS</p>	
<p>DISTRIBUIDORA DE GAS DEL CENTRO S.A.</p>		<p>Parte: CONFORME A OBRA</p>	
<p>OBRA: PROVISION DE G. N. A GTO. PARA EL DESARROLLO AGROP. DEL SUR CORDOBA</p>		<p>Plano Límite - Afectación de terrenos Tramo G-H</p>	
<p>LUGAR: Las Acequias - Prov. CORDOBA</p>		<p>Reempl. N° DC 03955</p>	
Fecha AGOSTO 2016	Esc. 1:50,000	Dib. M. Reynoso	C.Op. RC
Form.		Rev. O. CARBONARI	Reempl.
Representante Técnico		Inspección de D.G.C.S.A.	
		Control de Archivo	